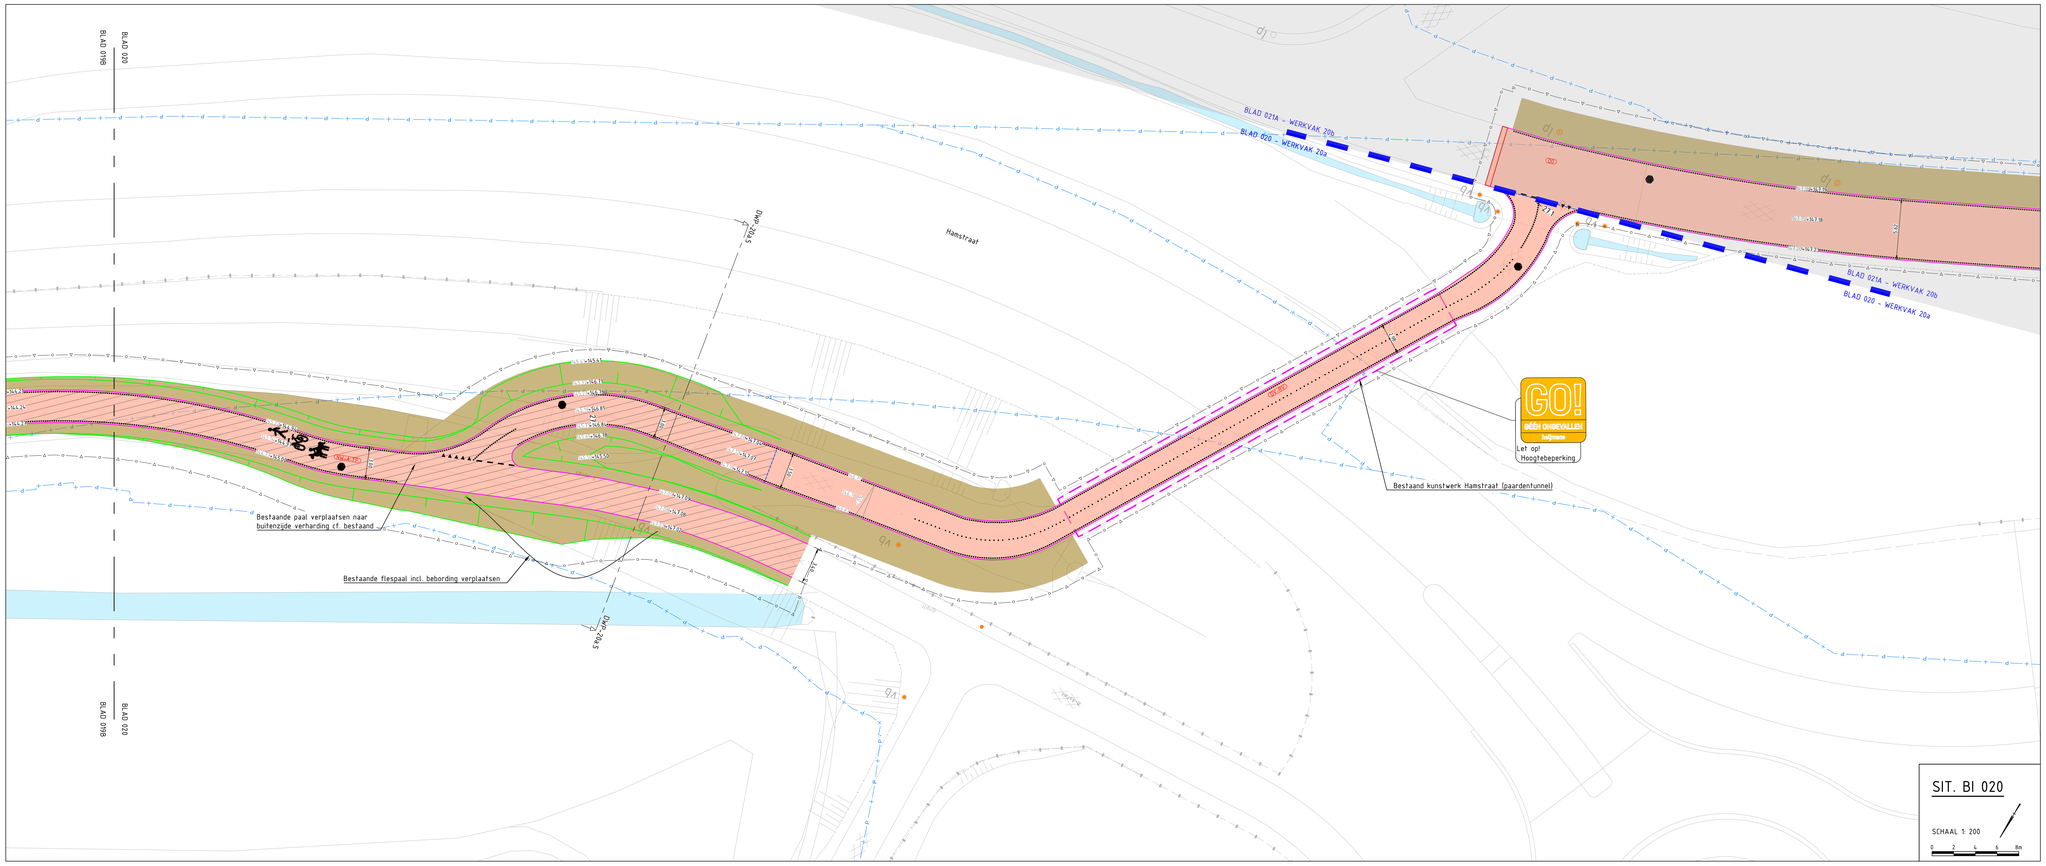

LEGENDA BOVENGRONDSE INFRA

ALGEMEEN

- Werkgrens
- Werkvakgrens
- Nieuwe randverharding
- Bestaande situatie
- Bestaande bebouwing
- Kadastrale grens
- Gemeente grens
- As-built contour
- Afwijkingscontour incl. beschrijving (en inmeting)
- Meetrering
- Inrit derden
- Ontwerp recent uitgevoerd
- Ontwerp derden Geen Parkstadroute scope
- Bestaand wateroppervlak
- Losloopgebied
- Perceel derden
- Bestaande/nieuwe verkanting
- Bestaande maaiveldhoogte/nieuw ontwerphoogte
- Locatie dwarsprofiel
- Wijziging t.o.v. vorige versie

VERHARDING

- Asfaltverharding PSR deklaag
- Asfaltverharding uitbreiding PSR deklaag
- Asfaltverharding niet-PSR deklaag
- Asfaltverharding uitbreiding niet-PSR deklaag
- Asfaltverharding kunstwerk
- Slijtlaag of Epoxy-coating Fabriekmatig aangebracht op nieuw kunstwerk
- Slijtlaag of Epoxy-coating aanbrengen
- Halfverharding cf. detail 140
- Printbeton cf. detail 160
- NW-GB-PP: Grasbetontegels 600x400x120mm cf. detail 161
  Betontegels 300x300x45mm, kleur grijs
- NW-E-TT: Nieuwe constructie trottoir cf. detail 162
- HSE (300x300x45): Herprofileren straatlaag + herstraten elementen, cf. detail 163
- EV (300x300x45)-HBFE: Herprofileren straatlaag + vervangen elementen, cf. detail 164
  Betontegels 200x200x80mm, kleur grijs
- NW-E-SP: Nieuwe constructie trottoir cf. detail 165
- NW-E-IR: Nieuwe constructie fietspad/inrit cf. detail 166
- EV (ED)-HBFSE: Herprofileren straatlaag + vervangen elementen, cf. detail 167
  Betontegels 200x200x80mm, kleur LEGA
- NW-E-FP: Nieuwe constructie fietspad/rijbaan cf. detail 168
- EV-HBFE: Vervangen elementen cf. detail 169
- EV-HBFSE: Herprofileren straatlaag + vervangen elementen, cf. detail 170
  Betonstraatstenen
- HSE (BSS): Herprofileren straatlaag + herstraten elementen, cf. detail 171
- NW-E-BSS (L: Nieuwe constructie, kleur grijs (m.u.v. blokverband: zwart wit gebloken) cf. detail 172
- NW-E-BSS (R: Nieuwe constructie, kleur rood cf. detail 173
- Freesfrap (t.p.v. aansluiting asfalt) cf. detail 151
- Markering
- Asfaltnaad (t.p.v. verbreding) cf. detail 150
- Materiaalgrens
- Knikkijn verharding
- RWS band 110/220x200mm incl. eindverloopband cf. detail 180
- Trottorband 130/150x250mm incl. eindverloopband cf. detail 189
- Trottorband 180/200x200mm incl. eindverloopband cf. detail 181
- Rijwielpadband 40/120x250mm incl. eindverloopband cf. detail 182
- Gebiedsband 50/200x250mm incl. eindverloopband cf. detail 189
- Scheidingsband 115/3x5x200mm cf. detail 183
- Busbaanband 250/300x400mm cf. detail 197
- Opsluitband 200x200mm of 200x250mm cf. detail 184
- Opsluitband 100x200mm cf. detail 185
- Opsluitband 80x200mm cf. detail 186
- Opsluitband 60x200mm cf. detail 187
- Gool. betonstraatstenen KF aanpal streklagen 2 of cf. bestaande situatie
- Gool, gootteget 150x300x60mm
- Banderlaging bij RWS band 110/220x200 eindverloopband met verlaagde band
- Banderlaging bij trottorband 180/200x200mm eindverloopband met verlaagde band
- Banderlaging bij trottorband 130/150x250mm eindverloopband met verlaagde band
- Banderlaging bij rijwielpadband 40/120x250mm eindverloopband met verlaagde band
- Verloopband van trottorband 130/150x200mm of 180/200x200mm naar rijwielpadband
- Verloopband van trottorband 130/150x200mm of 180/200x200mm naar opsluitband
- Verloopband van gebiedsband 50/200x200mm naar opsluitband
- Verloopband van trottorband 180/200x200mm naar trottorband
- Verloopband van trottorband 180/200x200mm naar RWS band
- Handhaven bloedgelaidetegel/nieuwe bloedgelaidetegel aanbrengen
- Inritconstructie parkeervak inrit cf. detail 194
- Inritconstructie overstekplaats voetganger d.m.v. hoekblok 130/150x200mm of 180/200x200mm cf. detail 195
- Inritconstructie overstekplaats voetganger d.m.v. verloopband 180/200x200mm cf. detail 196
- Dofmarkering

Asfaltcoderingen

(AA-A-VV) - Codering van asfaltconstructie

AA: A.00, detail 100: Nieuwe asfaltconstructie rijbaan PSR
A.01, detail 101: Nieuwe asfaltconstructie rijbaan niet-PSR
AA-A.01-HBFA-HBFS, detail 102: Nieuwe asfaltconstructie rijbaan PSR incl. hergebruik fundering
AV-L1.A, detail 103: Knuisingsdeuk in de voorrang plateau's
DV, detail 104: Deklaag vervanging naar rijbaan PSR
DO.00, detail 105: Overlagen op bestaande deklaag rijbaan PSR
DO.01, detail 106: Deklaag vervanging rijbaan niet-PSR incl. reparatievakken
DO, detail 107: Overlagen op bestaande deklaag naar rijbaan PSR
DV1, detail 108: Dek- en fusieslag vervanging naar rijbaan PSR
DV1.01, detail 109: Dek- en fusieslag vervanging naar rijbaan niet-PSR incl. reparatievakken

(AA-A-VV-CVB) - Constructieverbeding behorende bij naastgelegen asfaltconstructie

CTO, detail 110: Overlagen op bestaande deklaag naar rijbaan PSR
AA-A.00-HBFA-HBFS, detail 111: Nieuwe asfaltconstructie rijbaan PSR
AA-A.00-HBFA-HBFS, detail 121: Nieuwe asfaltconstructie rijbaan PSR incl. hergebruik fundering
AV-B0.A(CV), detail 122: Knuisingsdeuk in voorrang plateau's
DV1.00, detail 123: Dek- en fusieslag vervanging rijbaan PSR
DV-H0, detail 124: Deklaag vervanging rijbaan PSR
DV-H0.01, detail 125: Deklaag vervanging rijbaan niet-PSR incl. reparatievakken
DV-H0.(PR), detail 126: Deklaag vervanging rijbaan door geïnstalleerde deklaag
NW-A.H0-ACTO-HBFA-HBFS, detail 127: Nieuwe asfaltconstructie rijbaan incl. hergebruik fundering
DV-H0.A(TK), detail 128: Deklaag vervanging rijbaan

GROENPLAN

- Te planten, handhaven of verwijderen boom
- Te planten bosschage
- Aan te brengen kiekspit
- Aan te brengen haag
- Inzaaien bermengsel
- Aan te brengen vaste planten mat type in overleg n.t.b.
- Aan te brengen falud

RIOLERING EN AFWATERING

- Nieuwe trottoir-/straatkolk incl. kolkleiding cf. detail 200
- Nieuwe sloeg incl. kolkleiding cf. detail 204
- Bestaande trottoir-/straatkolk verplaatsen en aansluiten op nieuwe kolkleiding aansluiten op bestaande kolkaansluiting
- Bestaande trottoir-/straatkolk handhaven
- Nieuwe/te verwijderen rioolput
- Nieuwe rioolput incl. ontstoppingsstuk met terugslagklep
- Bestaande rioolput op hoogte stellen
- Bestaande rioolput handhaven

WEGMEUBILAIR / RUIMTERESERVERINGEN

- Aan te brengen flespaal/lichtmast
- Bestaande flespaal/lichtmast handhaven
- Bestaande flespaal/lichtmast verplaatsen
- Te verwijderen flespaal/lichtmast
- Te verplaatsen/nieuw aan te brengen afrastering
- Handhaven bestaand/nieuw paaltje t.p.v. verkeersplatteau, type dsmarkt/oppaal kunststof incl. reflecterende banden
- Handhaven of verplaatsen bestaand paaltje
- Nieuwe fietspaal aanbrengen, type Erik Fietsflex afzetpaal model 150, incl. Solar Flash ledverlichting vastrollwendbaar
- Handhaven of verplaatsen bestaande verkenscyp/nieuwe verkenscyp aanbrengen
- Handhaven of verplaatsen bestaand wegmeubilair

ALGEMENE OPMERKINGEN:

- Maten in meters
- Hoogte in meters t.o.v. NAP
- Niet gemaatvoerde boogstralen van banden zijn R=0,50 of R=0,53 (RWS)
- Parkeervakken gescheiden middels één streek BOS kleur wit
- Waterputten en brandkranen handhaven en op hoogte stellen
- Verwijzingen naar bestaande tekeningen zie documentregistratie (G017554-MAX-21291)
  - Ondergrondse infra tekening
  - Markering & signing tekening
  - Beplantings tekening
  - Dwarsprofielen tekening
  - Detailboek

WOORDVERKLARINGEN:

B-TRTB/15	Bestaande trottorband 130/150x250mm
B-TRTB/20	Bestaande trottorband 180/200x200mm
B-OP	Bestaande opsluitband
B-OP20/20	Bestaande opsluitband 200x200mm
B-OP10/20	Bestaande opsluitband 100x200mm
B-OP8/20	Bestaande opsluitband 80x200mm
B-OP6/20	Bestaande opsluitband 60x200mm
B-RWS110/220	Bestaande RWS band 110/220x200mm
B-RWPB40/120	Bestaande rijwielpadband 40/120x250mm
B-SB115/3x5	Bestaande scheidingsband 115/3x5x200mm
B-GB50/200	Bestaande gebiedsband 50/200x200mm
B-BB250/400	Bestaande busbaanband
B-GT	Bestaande gradbetontegels
B-Elementen	Bestaande elementenverharding
B-Halfverharding	Bestaande halfverharding
B-Beton	Bestaand beton
B-Asfalt	Bestaand asfalt

Xref lijst

Xref-OVE_(ELA_Keyplan=Bladverdeling_Fase A-E 1 op 200_v027.dwg
Xref-DWM_(ELA_Ontwerp derden_v011.dwg
Xref-KWM_(ELA_Kunstwerkincaties bestaand_v005.dwg
Xref-ALM_(ELA_Alignement_v023.dwg
Xref-BOE_(ELA_Bestaande bomen_v045.dwg
Xref-DWM_(ELA_Deksel uitgevoerd_v003.dwg
Xref-DZM_(ELA_Dwarsprofielen_v012.dwg
Xref-DZM_(ELA_Patch Werkvakken_v014.dwg
Xref-WMM_(ELA_Wegmeubilair_Fase D_v007.dwg
Xref-TKT_(ELA_Maatvoering_Fase D_v021.dwg
Xref-TKT_(ELA_Verklaringen_v043.dwg
Xref-DWM_(ELA_Markeringen_Fase D_v013.dwg
Xref-GZM_(ELA_Werkgrens_Fase D_v015.dwg
Xref-DVV_(ELA_DVV-Doborzingen_Fase D_v012.dwg
Xref-TKT_(ELA_Bestaande situatie_Fase D_005.dwg
Xref-BOF_(ELA_Bomen plan_v056.dwg
Xref-DWP_(ELA_Dwarsprofielen_Fase D_v014.dwg
Xref-RLM_(ELA_Riolering_Fase D_v018.dwg
Xref-DWM_(ELA_Ontwerp_Fase D_v019.dwg
Xref-KWM_(ELA_Kunstwerk_Fase D_v004.dwg
Xref-KWS_(ELA_Kunstwerk bestaand_Fase D_v004.dwg
Xref-TKT_(ELA_Collaborative_v016.dwg
Xref-DWM_(ELA_Markeringen_Fase C_v008.dwg
Xref-DWM_(ELA_Ontwerp_Fase C_v010.dwg
Xref-KWM_(ELA_Kunstwerkincaties nieuw_v006.dwg
Xref-OVE_(ELA_Wijzigingsplan_v019.dwg
Xref-DWM_(ELA_Ontwerp_Fase E_v008.dwg
Xref-DWM_(ELA_Markeringen_Fase E_v004.dwg

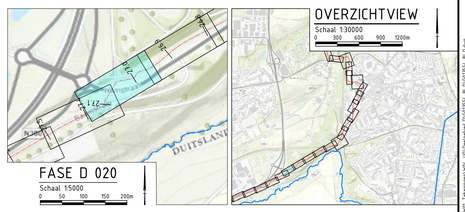

Definitief

Versie	Datum	Omschrijving	Opsteller	Gecontroleerd	Geauthoriseerd	Vrijgegeven
3.0	05-07-2024	Derde uitgave - wijz. tracé Hambos	MaKi1K	RaVo3	JoGo1	IvMa
2.0	29-03-2023	Tweede uitgave - wijz. toevoeging hoogtes	MaKi1K	RaVo3	JoGo1	IvMa
1.0	11-11-2022	Definitieve versie	KeDi	RaVo3	JoGo1	IvMa

Heijmans Infra BV
Graafsebaan 67 Postbus 380
5248 JT Rosmalen 5240 AJ Rosmalen T +31 (0)73 543 66 11

Parkstadroute
Werkvak 20a - Bovengrondse infra UO
Deelgebied D 'Kerkrade'
Hectometrering 27.00 tot 27.35

Documentsoort	Tekening
Projectnummer	G017554
Schaal	1:200
Formaat	A0
In	30 bladen, blad nr. 20
Gematen	
Tekeningnummer	G017554-TEK-3354
Versie	3.0

Projectmappe: X:\APP\projectdata\G017554_G017554_3_Parkstad_werkvak20_Hamstraat\03_Tekening\Uitvoering\G017554_BI_G017554_TEK_3354.dwg